


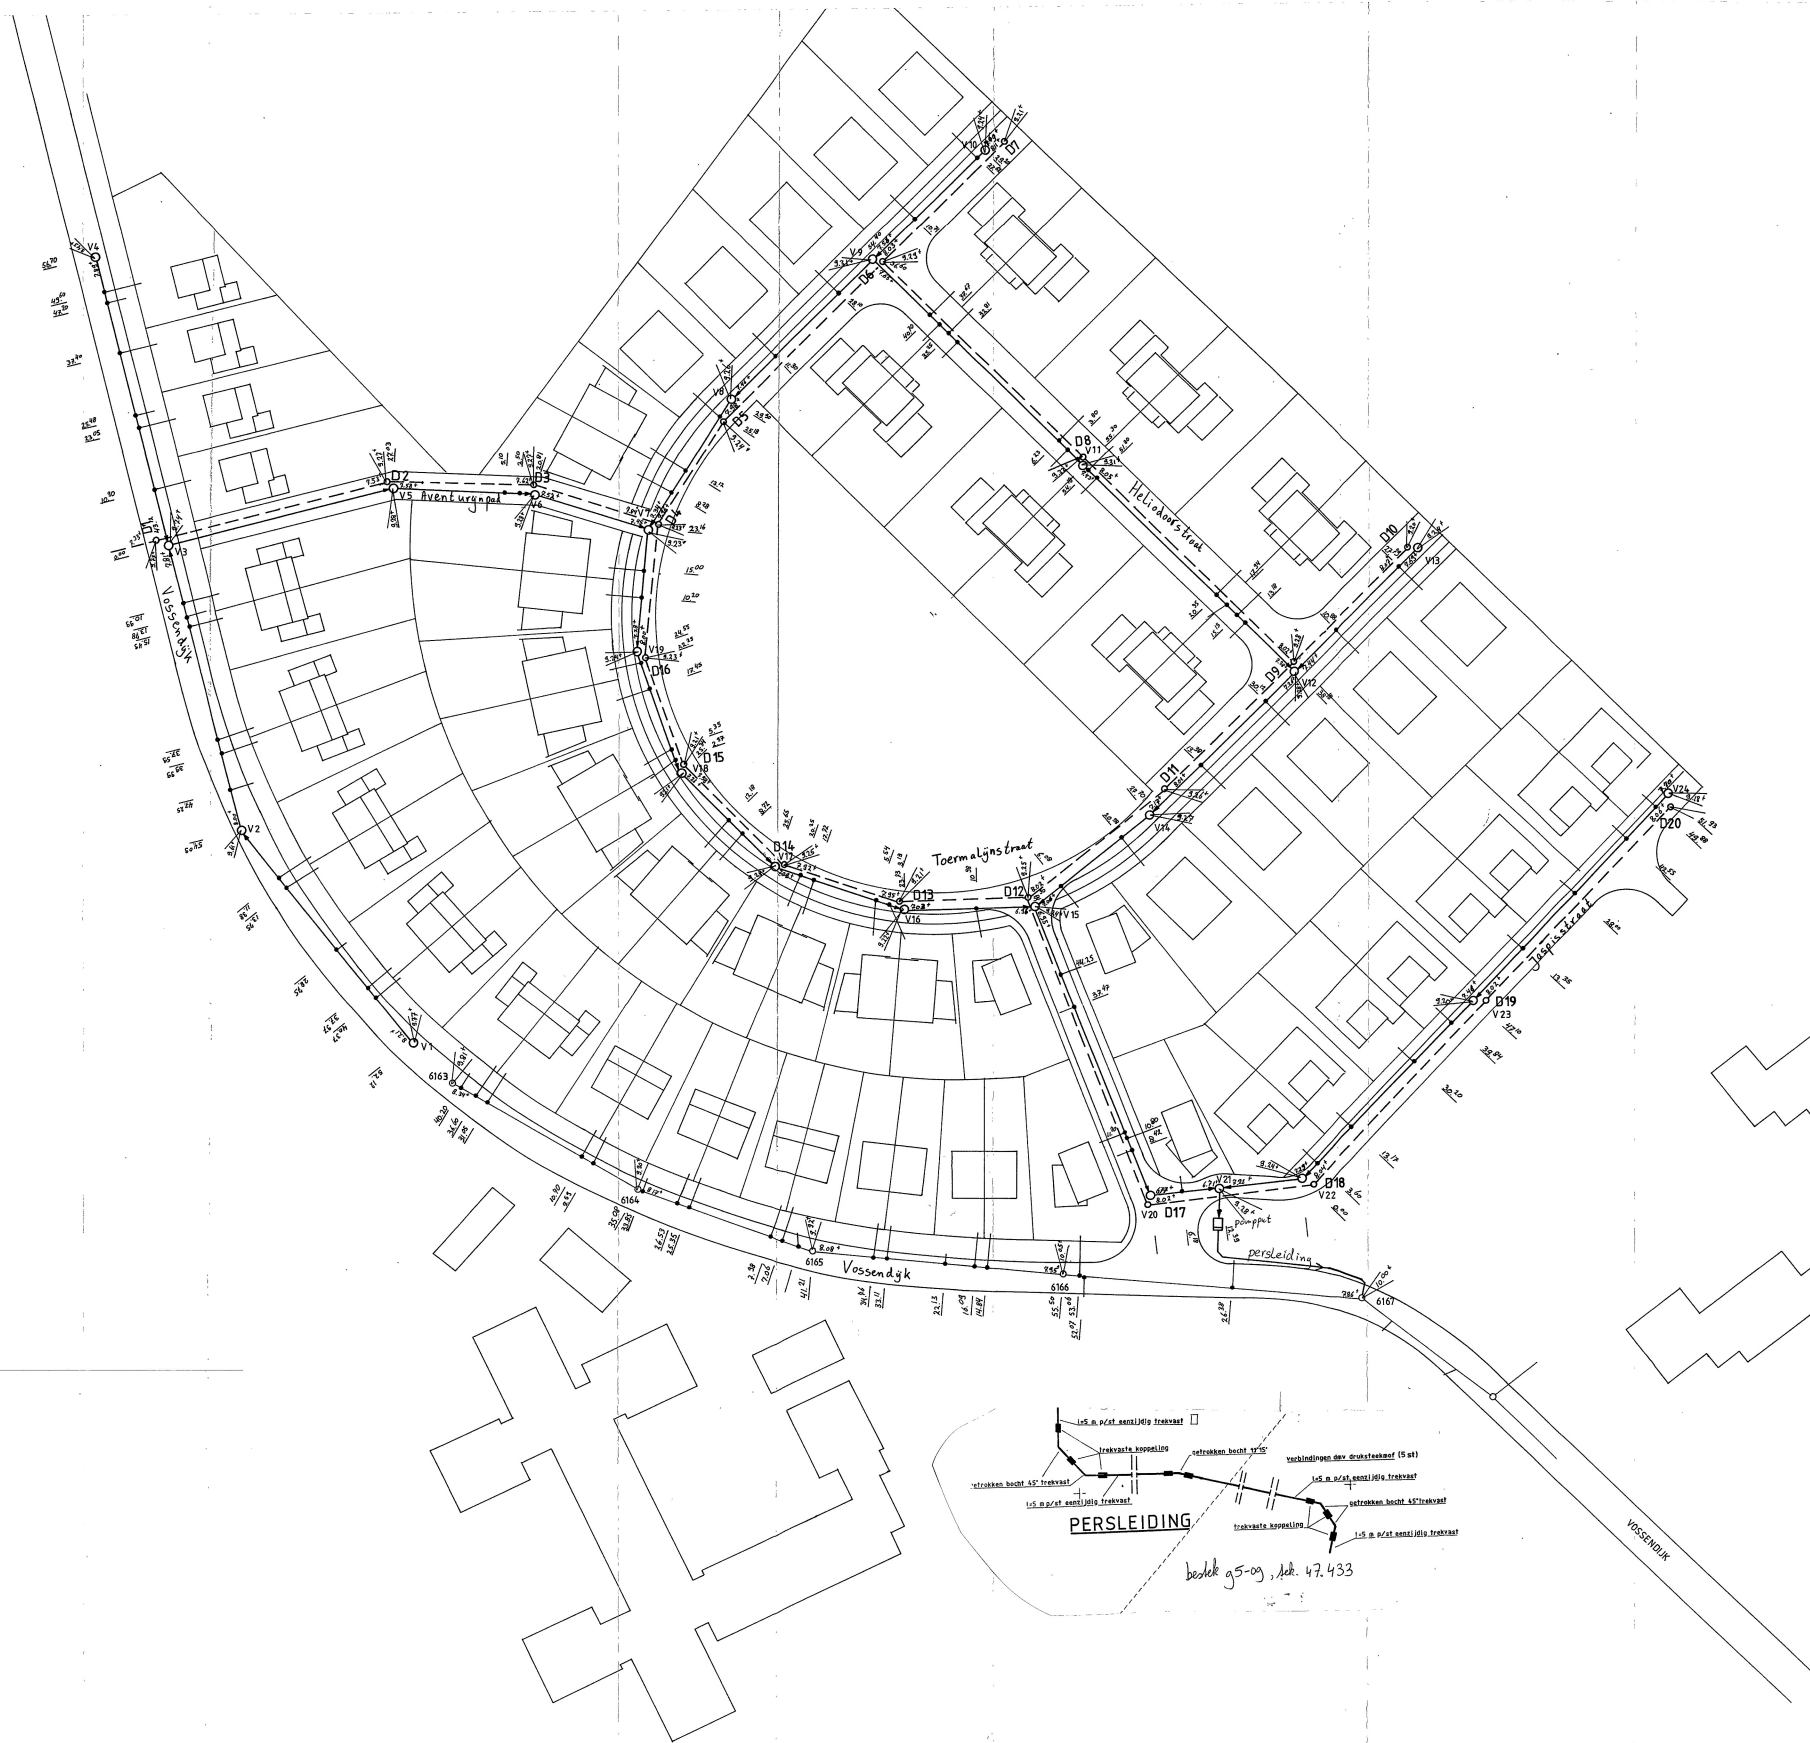

Bestek 95-09

|                                    |                                         |                 |  |
|------------------------------------|-----------------------------------------|-----------------|--|
| opdrachtgever: V.O.F. STEEGHERPARK |                                         | datum: 07-10-96 |  |
| project:                           | VOSSENDIJK - WINKELSTEEG (STEEGHERPARK) | get.: BWI       |  |
| onderwerp:                         | REVISIETEKENING RIOLERING/DRAINAGE      | schaal: 1:500   |  |
| POSTMA GWW BV BERGHAREN            |                                         | wjz.: 18-12-98  |  |
|                                    |                                         | PB-R02          |  |